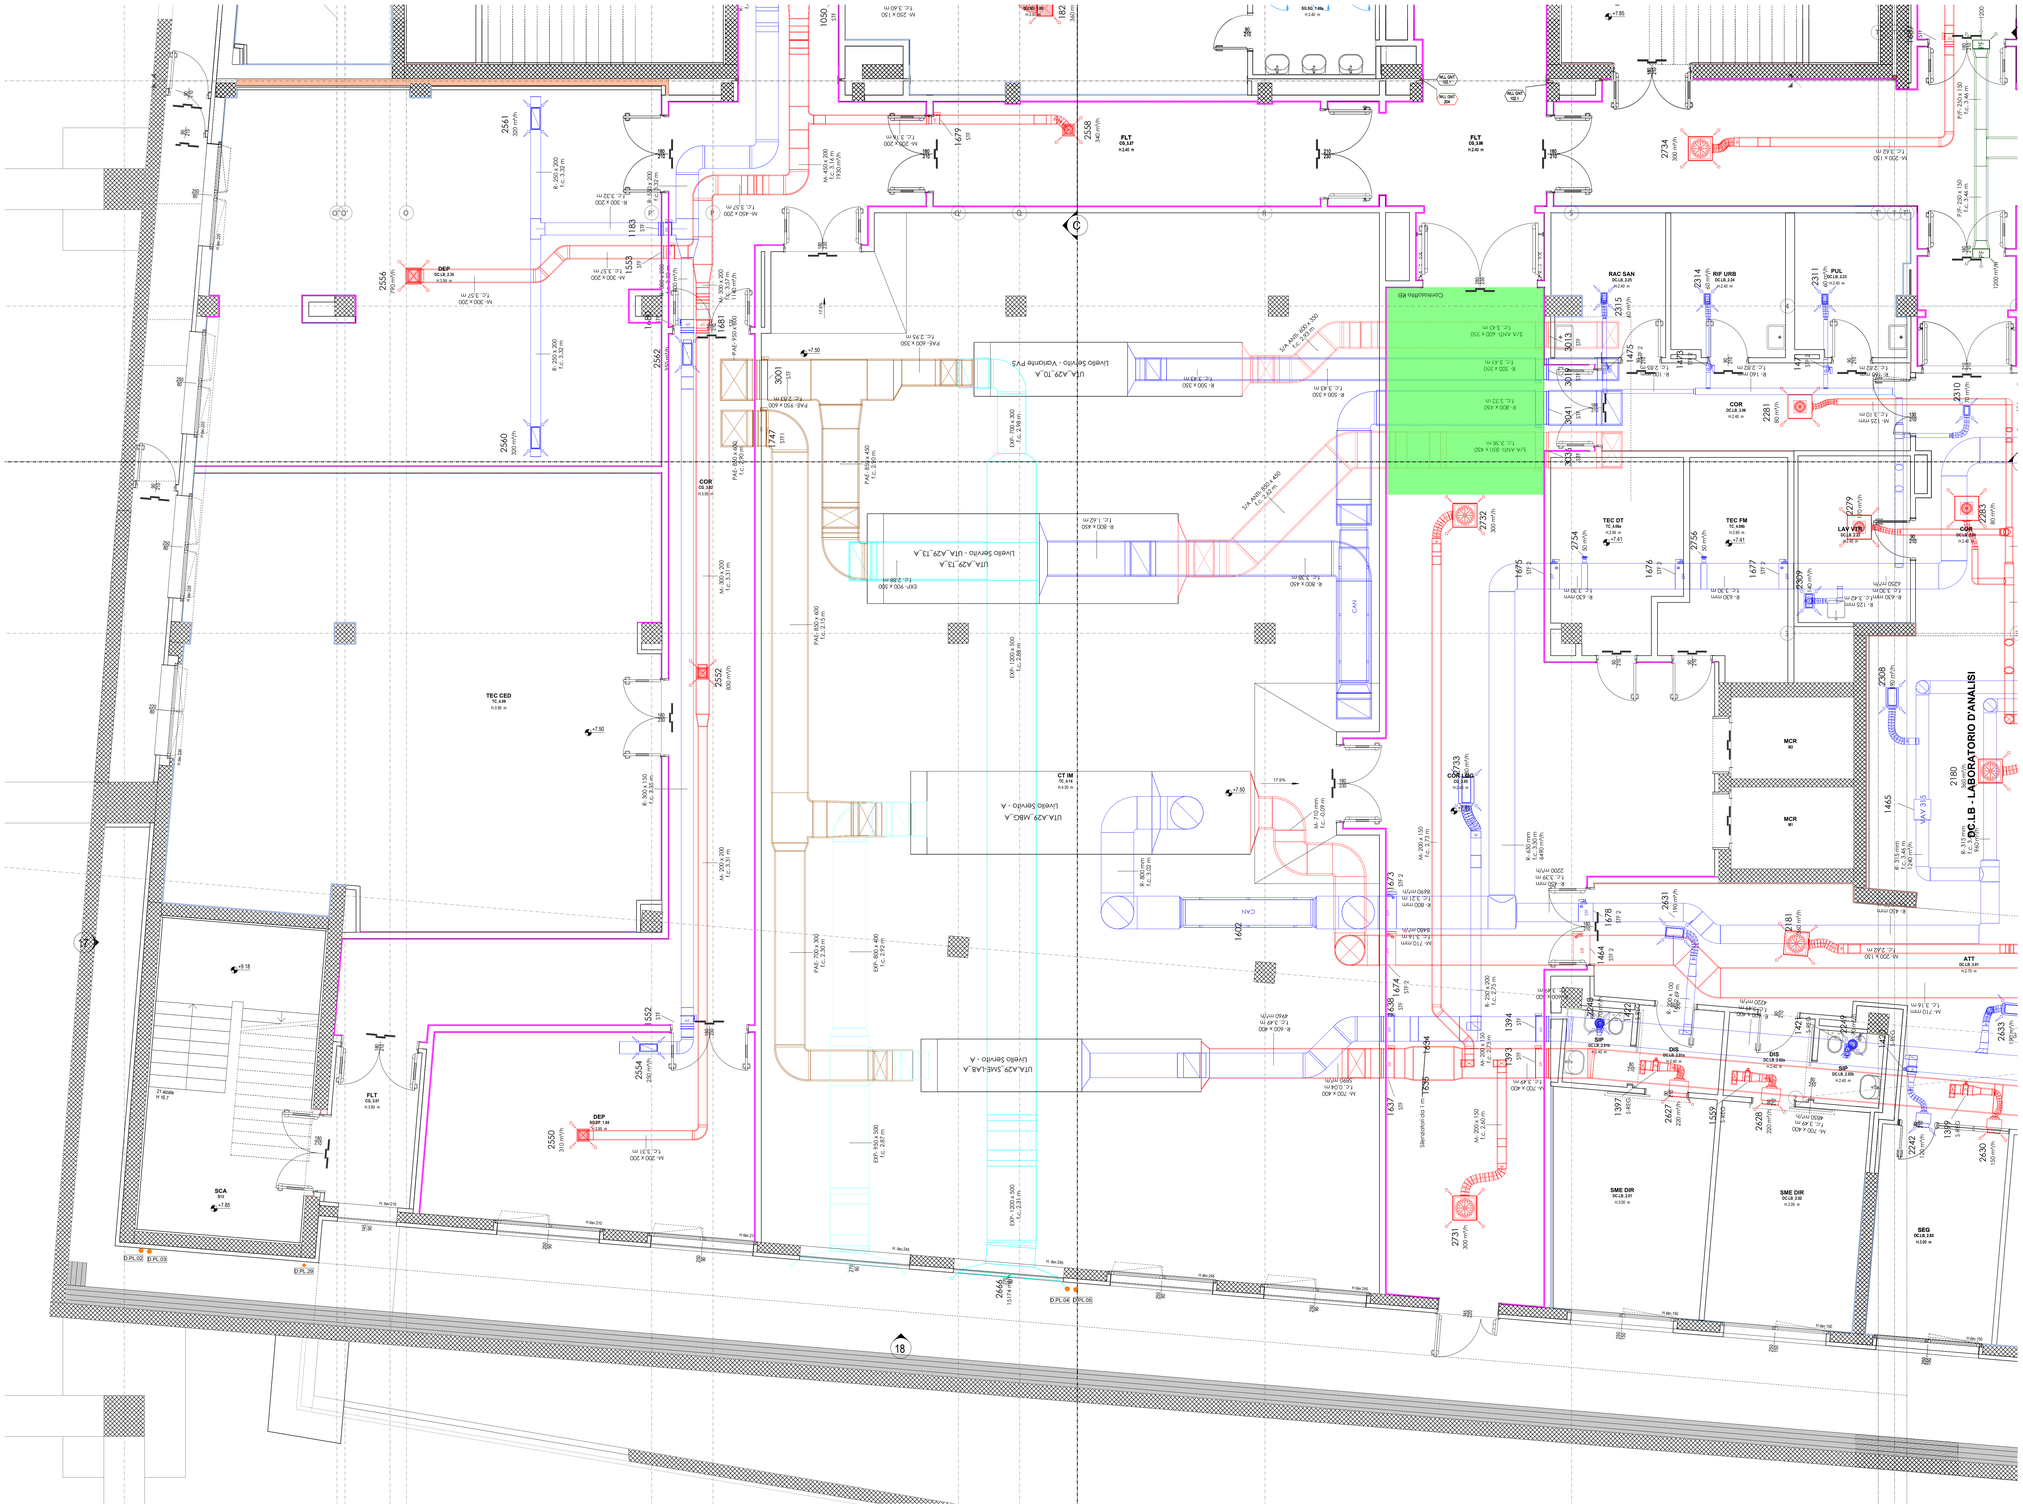
LEGENDA IMPIANTO AERAULICO
Simbolo
Cod.
Descrizione simbolo
M
Condizionatore di mandata a sezione rettangolare o circolare
R
Condizionatore di ripresa a sezione rettangolare o circolare
S/A AMR
Condizionatore di mandata antimicrobico a sezione rettangolare o circolare
R/A AMR
Condizionatore di ripresa antimicrobico a sezione rettangolare o circolare
PJF
Condizionatore pressurizzazione RBI anticendio completo di rivestimento RBI
PAE
Condizionatore di presa aria esterna a sezione rettangolare
ESP
Condizionatore di espulsione aria a sezione rettangolare
E/F
Condizionatore di estrazione fumi in fibrosilicato di calcio RBI
S/F
Condizionatore di mandata aria in fibrosilicato di calcio RBI
Condotto flessibile di collegamento isolato
Diffusore ad alta induzione di mandata (FA= con filtro assoluto) completo di plenum isolato in cassa di mandata) e flessibile di collegamento
Diffusore quadrangolare di mandata e ripresa, completo di plenum isolato (solo in mandata) e flessibile di collegamento
Diffusore ricambio aria del tipo a griglia posizionata a soffitto.
BM - Boccaetta di mandata a parete a doppio filare di alette singolarmente orientabili (FA = con filtro assoluto)
GR - Griglia di ripresa a parete in alluminio ad alette orizzontali fisse inclinate (FA = con filtro assoluto)
Valvola di estrazione aria
BM - Boccaetta di mandata a soffitto a doppio filare di alette singolarmente orientabili (FA = con filtro assoluto)
GR - Griglia di ripresa a soffitto in alluminio ad alette orizzontali fisse inclinate (FA = con filtro assoluto)
Con serranda di regolazione dove non previsto il regolatore meccanico.
Serranda Tagliafuoco REI 120 con termofusibile e completa di servomotore a ritorno automatico
Serranda Tagliafuoco a comparto singolo o multiplo
Serranda motorizzata/ Serranda d'intercettazione a tenuta / Regolatore di portata a membrana/Serranda di non ritorno a tenuta o in ACSI (per Sale Operatorie)
PF
Sistema pressurizzazione filtro anticendio
PAE / ESP
Griglia di presa aria esterna / griglia di espulsione entrambe in alluminio stretto con alette parapioggia e inclinate di 45°, complete di rete antivolatile
Batteria di post riscaldamento
Cassetta di regolazione VAV con/senza batteria di post riscaldamento
Giunto sfiuttante con spostamento previsto +/- 15 cm
Giunto sfiuttante con spostamento previsto +/- 10 cm
Giunto sfiuttante con spostamento previsto +/- 5 cm
Rivestimento acustico in lana minerale
NOTE
PER TUTTE LE CANALIZZAZIONI devono essere previste l'installazione di giunti a tela in corrispondenza dei giunti strutturali
Per dettagli e taglie apparecchiature fare riferimento al fascicolo tecnico
Le quote altimetriche inserite in disegno sono quote di fondo canale relative all livello del piano inquadrato.
Le quote assolute dei livelli sono le seguenti:
LA + 7.85 ; LB +12.25 ; LC +16.25 ; LD +20.40 ; LE +24.50 ; LF +28.35 ; LG +32.36
Tutte le UTA sono oggetto di variante normativa : VAR A.04
KEYPLAN - EDIFICIO 29 E CENTRALE IDRICA
Q.10
Edificio A02
Edificio A03
Edificio A04
Edificio A01
Q8
Q6
Q7
Q5
Q4
Q3
Q2
Q1
QA
ITI IMPRESA GENERALE S.p.A.
Edilizia / Tecnologia / Service
I.T.I. IMPRESA GENERALE S.p.A.
Via Portogallo, 60 - 41122 MODENA - Tel. 059-325611 - Fax. 059-325656
Registro Imprese Modena: 01029050364
R.E.A. - C.C.I.A.A. Modena: 205155
Capitale sociale Euro 1.220.000,00 i.v.
C.F. e P. IVA 01029050364
Sito internet: www.itispa.com
E-mail: info@itispa.com
CONCESSIONARIA
Ospedal Grando
ATI DI COSTRUZIONE
CARRON
ARCO LAVORI
REGIONE VENETO
AZIENDA ULSS 2
TREVISO
CITTADELLA DELLA SALUTE
OSPEDALE DI TREVISO CA' FONCELLO
STRALCIO 4 DI FASE 1
OGGETTO: DISTRIBUZIONE CANALI TRATTAMENTO ARIA - QUADRANTE 1
Livello A - Edificio A29
DATA EMISSIONE: 15/05/2023
N° COMMESSA: 1366.29.30
SCALA: 1 : 50
RIF. PROGETTO: OST_PE_A29_CA_LA_P_001_B
Distribuzione canali trattamento aria
IMPRESA INSTALLATRICE
N° ELAB.
OST_AB_A29_CA_LA_P_001_A
REV.
00
ELABORATO: AS-BUILT
Edificio A29
Distribuzione canali trattamento aria - Quadrante 1 - Livello A
REVISIONI ELABORATO:
Data | n° | Tipo Revisione
15/05/2023 | 00 | Emissione AS-BUILT
NOME FILE: OST_AB_A29_CA_LA.dwg
REDATTO/DIS.RE: AOB PROJECT SRL
D. BALDESSIN - A. STEFANI
A TERMINI DI LEGGE LA SOCIETA' INTESTATARIA SI RISERVA LA PROPRIETA' DELL' ELABORATO CON IL DIVIETO DI RIPRODURLO