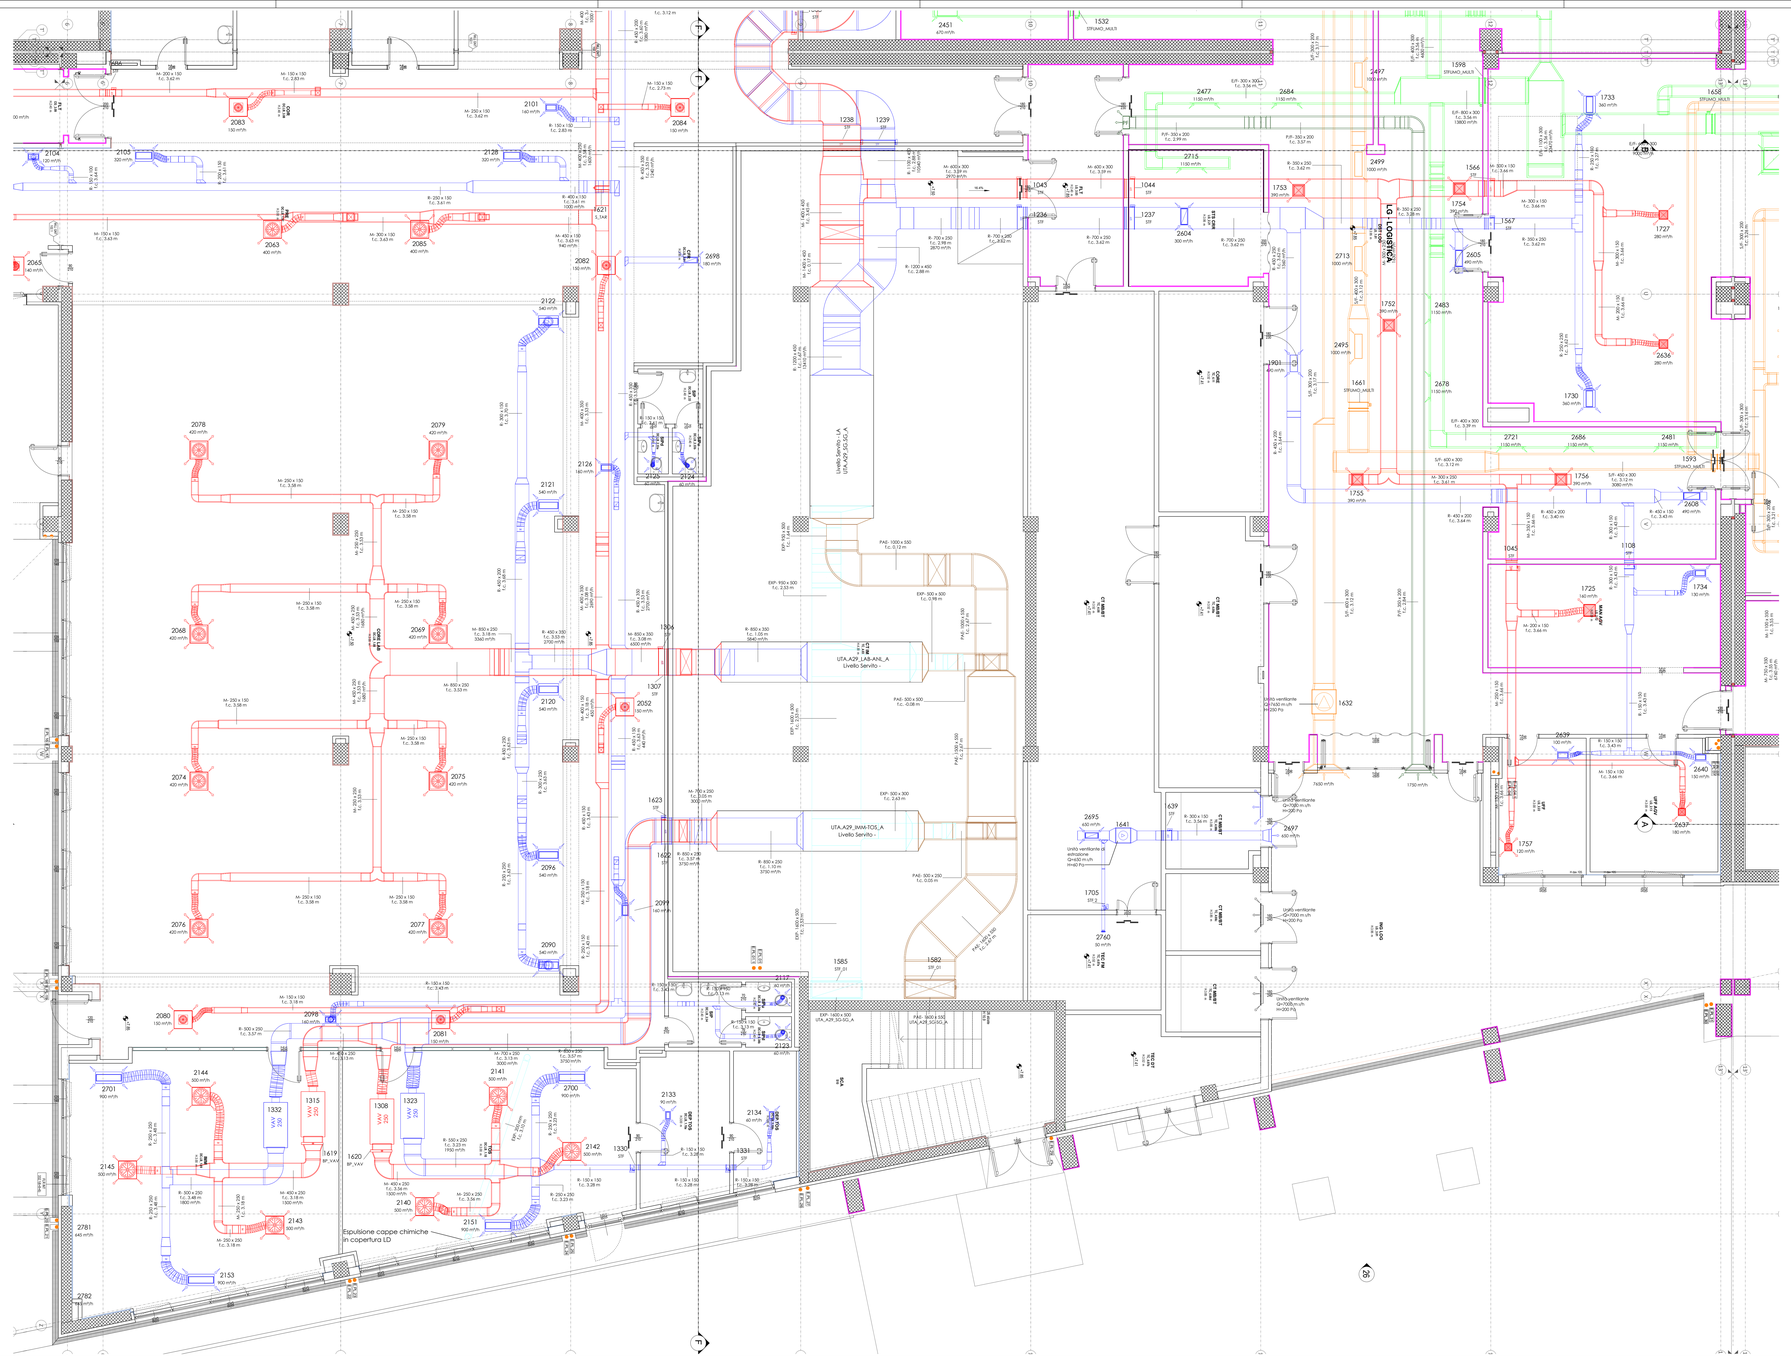


## LEGENDA IMPIANTO AERAULICO

| Sistema | Codice | Descrizione sistema |
|---|---|---|
| | M | Canalizzazione di mandata a sezione refrigerante o circolare |
| | R | Canalizzazione di ripresa a sezione refrigerante o circolare |
| | M-UV | Canalizzazione di mandata antimicrobica a sezione refrigerante o circolare |
| | R-UV | Canalizzazione di ripresa antimicrobica a sezione refrigerante o circolare |
| | FVP | Canalizzazione pressurizzazione filtri antincendio completo di rivestimento REI |
| | PAE | Canalizzazione di presa aria esterna a sezione refrigerante |
| | EAP | Canalizzazione di espulsione aria a sezione refrigerante |
| | EP | Canalizzazione di estrazione fumi in Resistenza al calore 400 |
| | S/P | Canalizzazione di mandata aria in Resistenza al calore 400 |
| | | Condotto flessibile di collegamento isolato |
| | | Diffusore ad alta induzione di mandata (film con filtro assoluto) completo di plenum (isolato in caso di mandata) e flessibile di collegamento |
| | | Diffusore quadrangolare di mandata a spessi, completo di plenum isolato (solo in mandata) e flessibile di collegamento |
| | | Diffusore lineare asta del tipo a griglia orientabile a soffitto |
| | | Bd - Box/cielo di mandata a pareti o doppio flow di parete angolarmente orientabili (FX = con filtro assoluto) GP - Griglia di ripresa in lamiera in alluminio ad alette orizzontali fisse inclinate (FX = con filtro assoluto) |
| | | Valvola di estrazione aria |
| | | Bd - Box/cielo di mandata a soffitto o doppio flow di parete angolarmente orientabili (FX = con filtro assoluto) GP - Griglia di ripresa in lamiera in alluminio ad alette orizzontali fisse inclinate (FX = con filtro assoluto) Con serranda di regolazione dove non previsto il regolatore meccanico |
| | | Serranda tagliafuoco REI 120 con termofusibile e completa di servomotore a ritorno automatico |
| | | Serranda tagliafuoco a comparto singolo o multiplo |
| | | Serranda motorizzata/ Serranda d'intercettazione a ritorno / Regolatore di portata a mantenimento/Serranda di non ritorno a farfalla in PVC dual side Dimensionata |
| | FP | Sistema pressurizzazione filtro antincendio |
| | FAE - EAP | Griglia di presa aria esterna / griglia di espulsione antiuccello in alluminio dotata con zanzariera asportabile e rete antivolatile |
| | | Batteria di post riscaldamento |
| | | Cassetta di regolazione VAV/ costante/a batteria di post riscaldamento |
| | | Giunto sfiuttando con scorrimento previsto +/- 12 cm |
| | | Giunto sfiuttando con scorrimento previsto +/- 12 cm |
| | | Giunto sfiuttando con scorrimento previsto +/- 6 cm |
| | | Rivestimento acustico in lana minerale |

## NOTE

- PER TUTTE LE CANALIZZAZIONI dovranno essere previsti l'installazione di giunti e reti in corrispondenza dei giunti sfiuttanti
- Per dettagli e taglie opportune/misure fare riferimento ai tracciati tecnici.
- Le quote sono espresse in millimetri, quelle di livello sono espresse in metri sopra la zona di riferimento.
- Le quote assolute del livello sono le seguenti:
  LA = 7.85 ; LB = 12.25 ; LC = 16.25 ; LD = 20.40 ; LE = 24.50 ; LF = 28.55 ; LG = 32.56
- TUTTE le UTA sono ospitate al copertura (nominativo) + MAX A 34

## KEYPLAN - EDIFICIO 29 E CENTRALE IDRICA





I.T.I. IMPRESA GENERALE S.p.A.
Via Portogallo, 60 - 41122 MODENA - Tel. 059-325611 - Fax. 059-325656
Registro Imprese Modena 01029650364
R.E.A. - C.C.I.A.A. Modena 205158
Capitale sociale Euro 1.220.000,00 i.v.
C.F. e P. IVA 01029650364
Sito internet: www.itispa.com
E-mail: info@itispa.com


CONCESSIONARIA

Ospedale Grando

ATI ESECUZIONE LAVORI

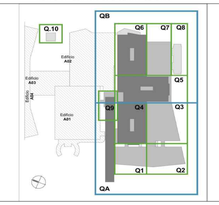CARDOTI

ARCO LAVORI

REGIONE VENETO
AZIENDA ULSS 2
TREVISO

# CITTADELLA DELLA SALUTE

OSPEDALE DI TREVISO CA' FONCELLO

STRALCIO 4 DI FASE 1

OGGETTO: **DISTRIBUZIONE CANALI TRATTAMENTO ARIA - QUADRANTE 3**
Livello A - Edificio A29

| | | | |
|---|---|---|---|
| DATA EMISSIONE: | 15/05/2023 | IMPRESA INSTALLATRICE | |
| N° COMMESSA: | 1366.29.30 | | |
| SCALA: | 1 : 50 | | |
| RIF. PROGETTO: | OST_PE_A29_CA_LA_P_003_C<br>Distribuzione canali trattamento aria | | |

N° ELAB.
**OST_AB_A29_CA_LA_P_003_A**
REV.
**00**

ELABORATO: AS-BUILT
Edificio A29
Distribuzione canali trattamento aria - Quadrante 3 - Livello A

REVISIONI ELABORATO:

| Data | n° | Tipo Revisione |
|---|---|---|
| 15/05/2023 | 00 | Emissione AS-BUILT |

NOME FILE: OST_AB_A29_CA_LA.dwg
REDATTO/DIS.RE: PRO PROGETTI SRL
D. SALSEDONI - A. STEFANINI


A TERMINI DI LEGGE LA SOCIETÀ INTESTATARIA DI RISERVA LA PROPRIETÀ DELL' ELABORATO CON IL DIVIETO DI RIPRODURLO